

Załącznik nr 10

Uzgodnienie branżowe lokalizacji proj. sieci kanalizacji
sanitarnej w obrębie geod. Rybno w gm. Rybno
(IP/SO-4105-U/568/137/11)

Wojewódzkiego Zarządu Melioracji i Urządzeń Wodnych w
Warszawie, Oddział w Płocku, Inspektorat w Sochaczewie z
dnia 04.11.2011 r.

Wojewódzki Zarząd Melioracji i Urządzeń Wodnych w Warszawie Oddział w Płocku

Inspektorat w Sochaczewie

96 – 500 Sochaczew, ul. Piłsudskiego 69

tel. (046) 862.21.16 fax. (046) 862.21.16

www.warszawa.wzmiuw.gov.pl

e-mail: wzmiuw-sochaczew@wp.pl

IP/SO-4105-U/568/137/11

Sochaczew, dnia 04.11.2011r.

„Usługi Projektowe”

Hanna Szustecka

ul. Porzeczkowa 20

96-500 Sochaczew

Dotyczy: *uzgodnienia branżowego lokalizacji projektowanej sieci kanalizacji sanitarnej zlokalizowanej w obrębie geodezyjnym Rybno gmina Rybno.*

Po zapoznaniu się z przedłożonym projektem sieci kanalizacji sanitarnej zlokalizowanej w miejscowości Rybno Wojewódzki Zarząd Melioracji i Urządzeń Wodnych w Warszawie, Oddział w Płocku, Inspektorat w Sochaczewie informuje, że **w/w sieć koliduje z ewidencjonowaną przez nas siecią drenarską**, której lokalizację naniesiono na plan sytuacyjny w skali 1:1000.

Rurociągi drenarskie zgodnie z obowiązującymi przepisami nie były powykonawczo inwentaryzowane geodezyjnie, ponieważ były wykonywane jako odwodnienie gruntów rolnych – ich położenie w terenie może się nieznacznie różnić od lokalizacji na mapie.

Urządzenia melioracyjne są objęte ochroną zgodnie z art. 65 ust. 1, w związku z art.9 ust.2 pkt 1a) ustawy z dnia 18 lipca 2001 r. Prawo Wodne (Dz. U. z 2005 r. nr 239 poz. 2019, z późn. zm.), wykonując roboty w ich sąsiedztwie należy zachować niezbędną ostrożność, by nie spowodować uszkodzenia urządzeń. W razie przypadkowego uszkodzenia rurociągów drenarskich w trakcie robót, należy je niezwłocznie naprawić poprzez zamianę uszkodzonego odcinka rurą wodociagową PVC sztywną o odpowiednio dobranej średnicy. Złącza rury z istniejącym rurociągiem drenarskim należy uszczelnić np. olkitem. Podłoże pod wymienionym odcinkiem rurociągu należy zagęścić do uzyskania wskaźnika $I_s \min. 0,7$.

Przed przystąpieniem do robót budowlanych na terenach zmeliorowanych należy powiadomić Prezesa Gminnej Spółki Wodnej w Rybnie.

Inwestor ponosi odpowiedzialność za ewentualne szkody powstałe w wyniku uszkodzenia urządzeń melioracji wodnych szczegółowych w stosunku do osób trzecich.

Z poważaniem

KIEROWNIK
Inspektoratu Sochaczew
WZMIUW W-wa O/Płock
[Podpis]
mgr inż. Artur Rychlewski

Otrzymują:

1. Gminna Spółka Wodna, ul. Długa 20, 96-514 Rybno,
2. a/a

Mazowsze.
serce Polski


PROJEKTANT
inż. Hanna Szustiecka
upr. bud. w z. inż. sanit.
Nr 57/90 Sk-ce

LEGENDA:
Projektowana trasa kanalizacji sanitarnej
grawitacyjnej PVC-U Ø160-250
tłocznej PE100 Ø93x5,4

ZAŁĄCZNIK NR 1
RYS. NR 1

MAPA SYTUACYJNO-WYSOKOŚCIOWA
ul. Długa, Rybno, gm. Rybno
pow. sochaczewski
woj. mazowieckie

SKALA 1:1000

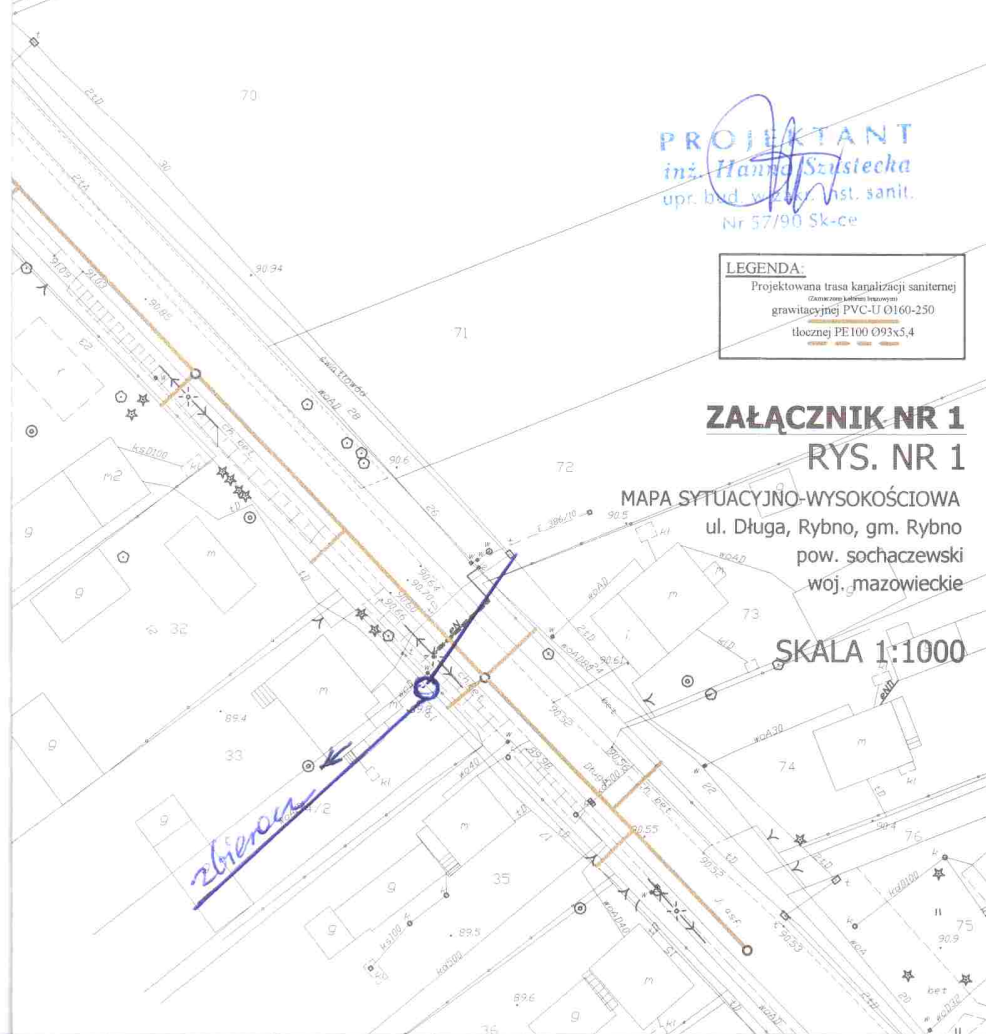




PROJEKTANT
inż. Hanna Szustecka
upr. bud. i arch. inst. sanit.
Nr 5790 Sk-ce

ZAŁĄCZNIK NR 1
RYŚ. NR 2

MAPA SYTUACYJNO-WYSOKOŚCIOWA
ul. Wyszogrodzka, osiedle XXX-lecia
Rybno, gm. Rybno
pow. sochaczewski
woj. mazowieckie

SKALA 1:1000

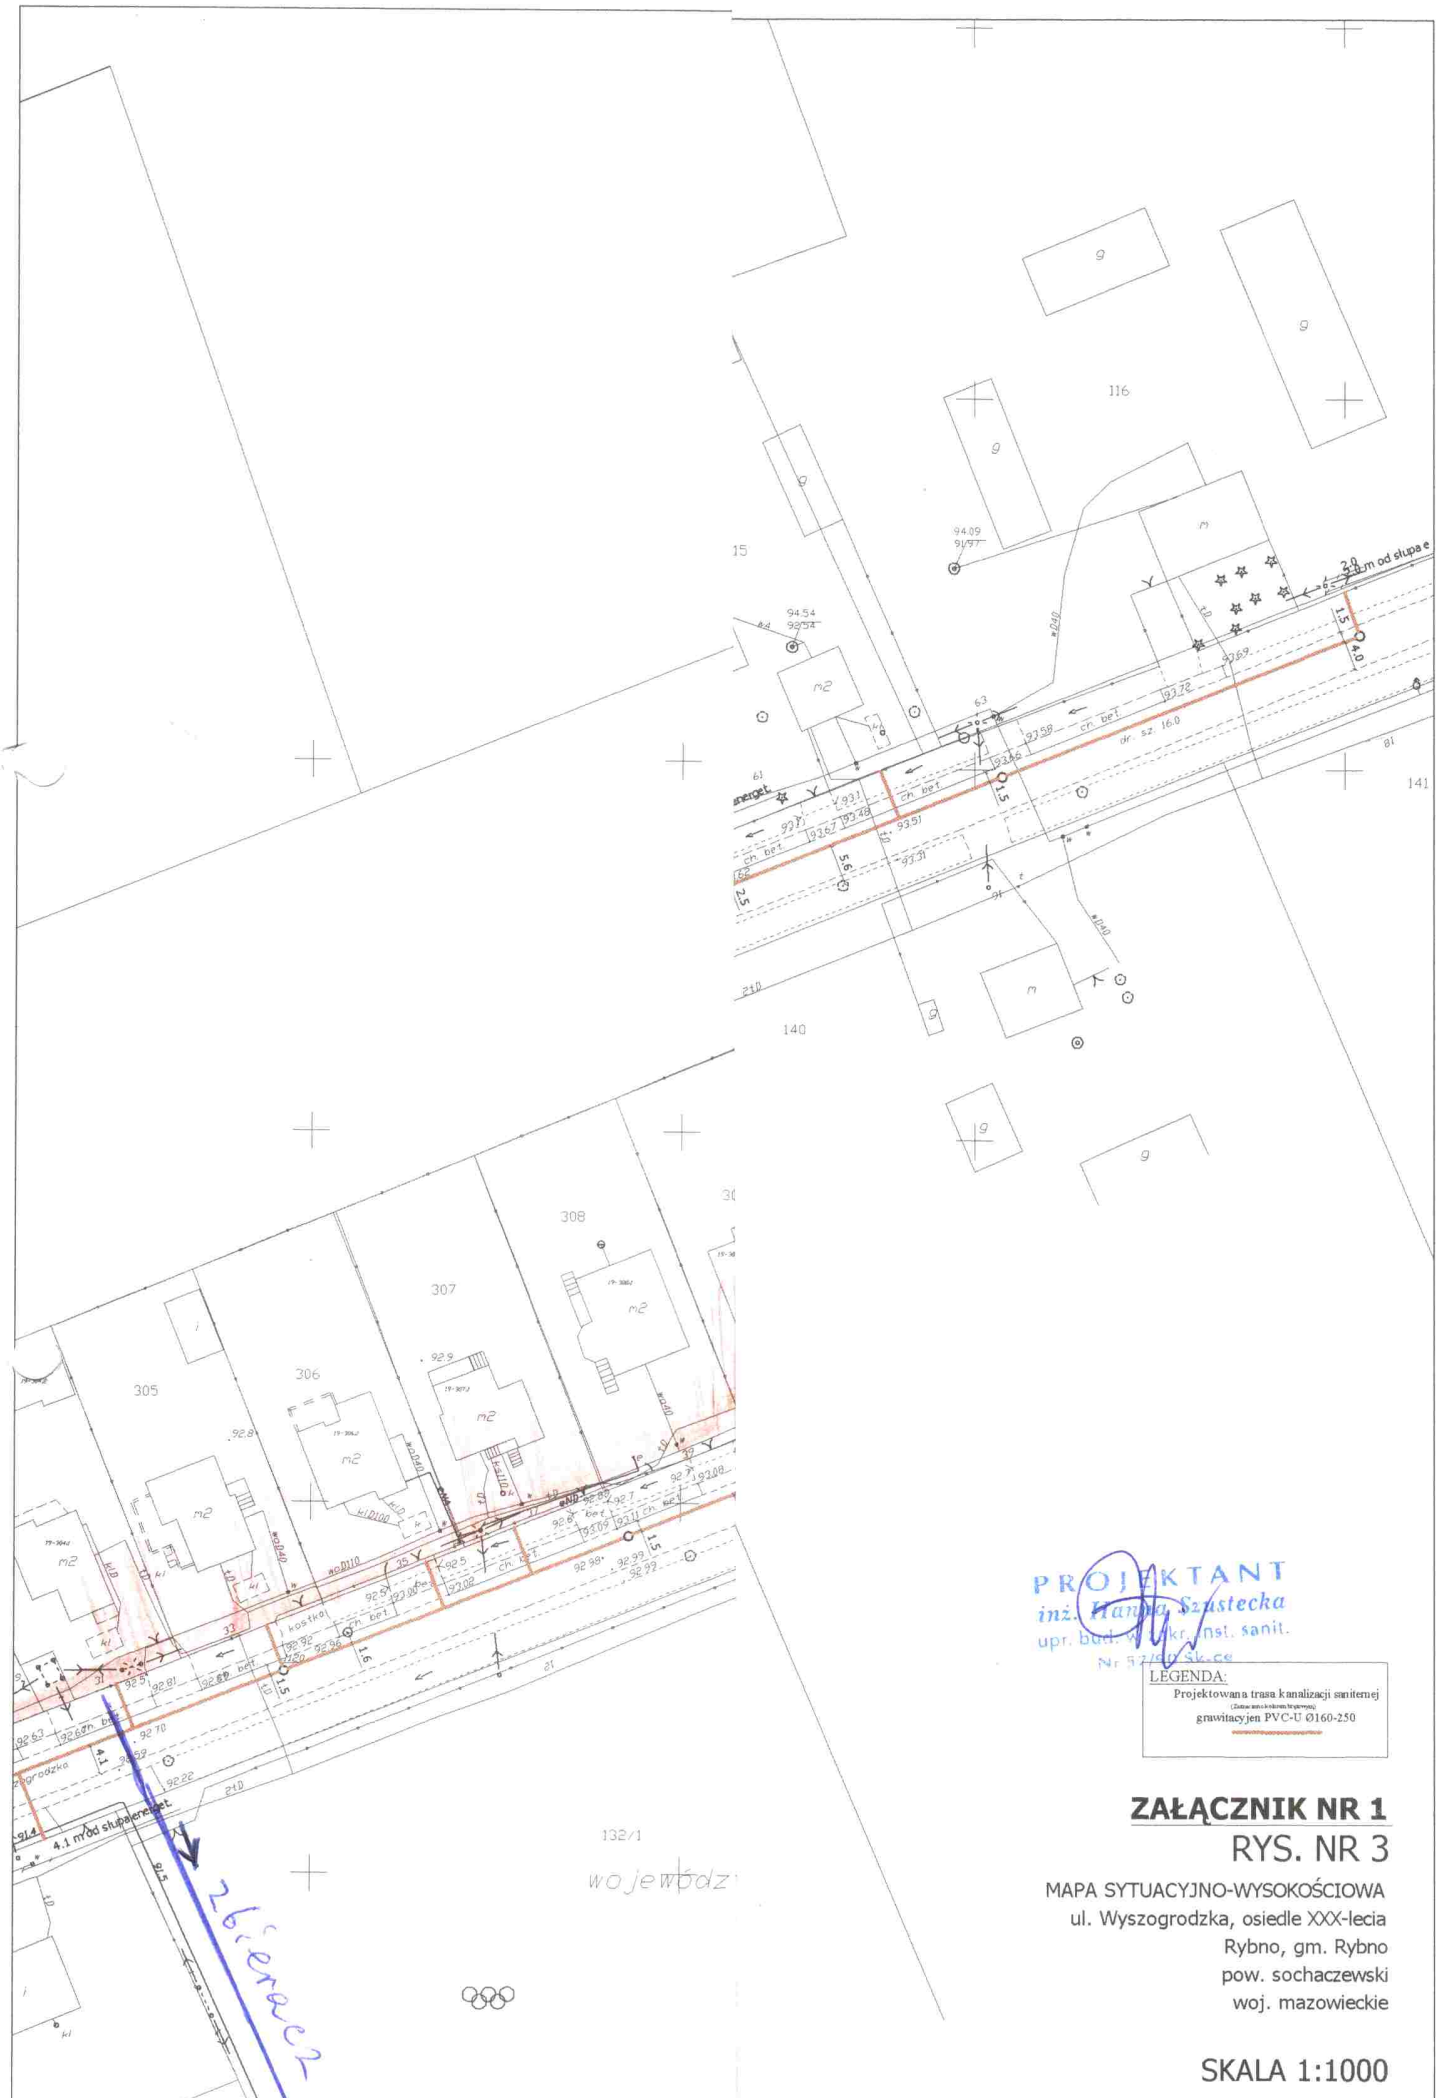

PROJEKTANT
 inż. Hanna Szustecka
 upr. bud. i inż. sanit.
 Nr 57/10 Skłace

LEGENDA:

Projektowana trasa kanalizacji sanitarnej
 gwnitacyjn PVC-U Ø160-250

Załącznik nr 1
RYS. NR 3

MAPA SYTUACYJNO-WYSOKOŚCIOWA
 ul. Wyszogrodzka, osiedle XXX-lecia
 Rybno, gm. Rybno
 pow. sochaczewski
 woj. mazowieckie

SKALA 1:1000

PROJEKTANT
inż. Hanna Nysiecka
upr. bud. w zlk. inst. sanit.
Nr 52/90 Sk-eg

LEGENDA:
Projektowana trasa kanalizacji sanitarnej
(czarna linia ciągła)
grawitacyjnej PVC-U Ø160-200
tłocznej PE100 Ø93x5.4

ZAŁĄCZNIK NR 1

RYS. NR 4

MAPA SYTUACYJNO-WYSOKOŚCIOWA
ul. Parkowa
Rybno, gm. Rybno
pow. sochaczewski
woj. mazowieckie

SKALA 1:1000

